


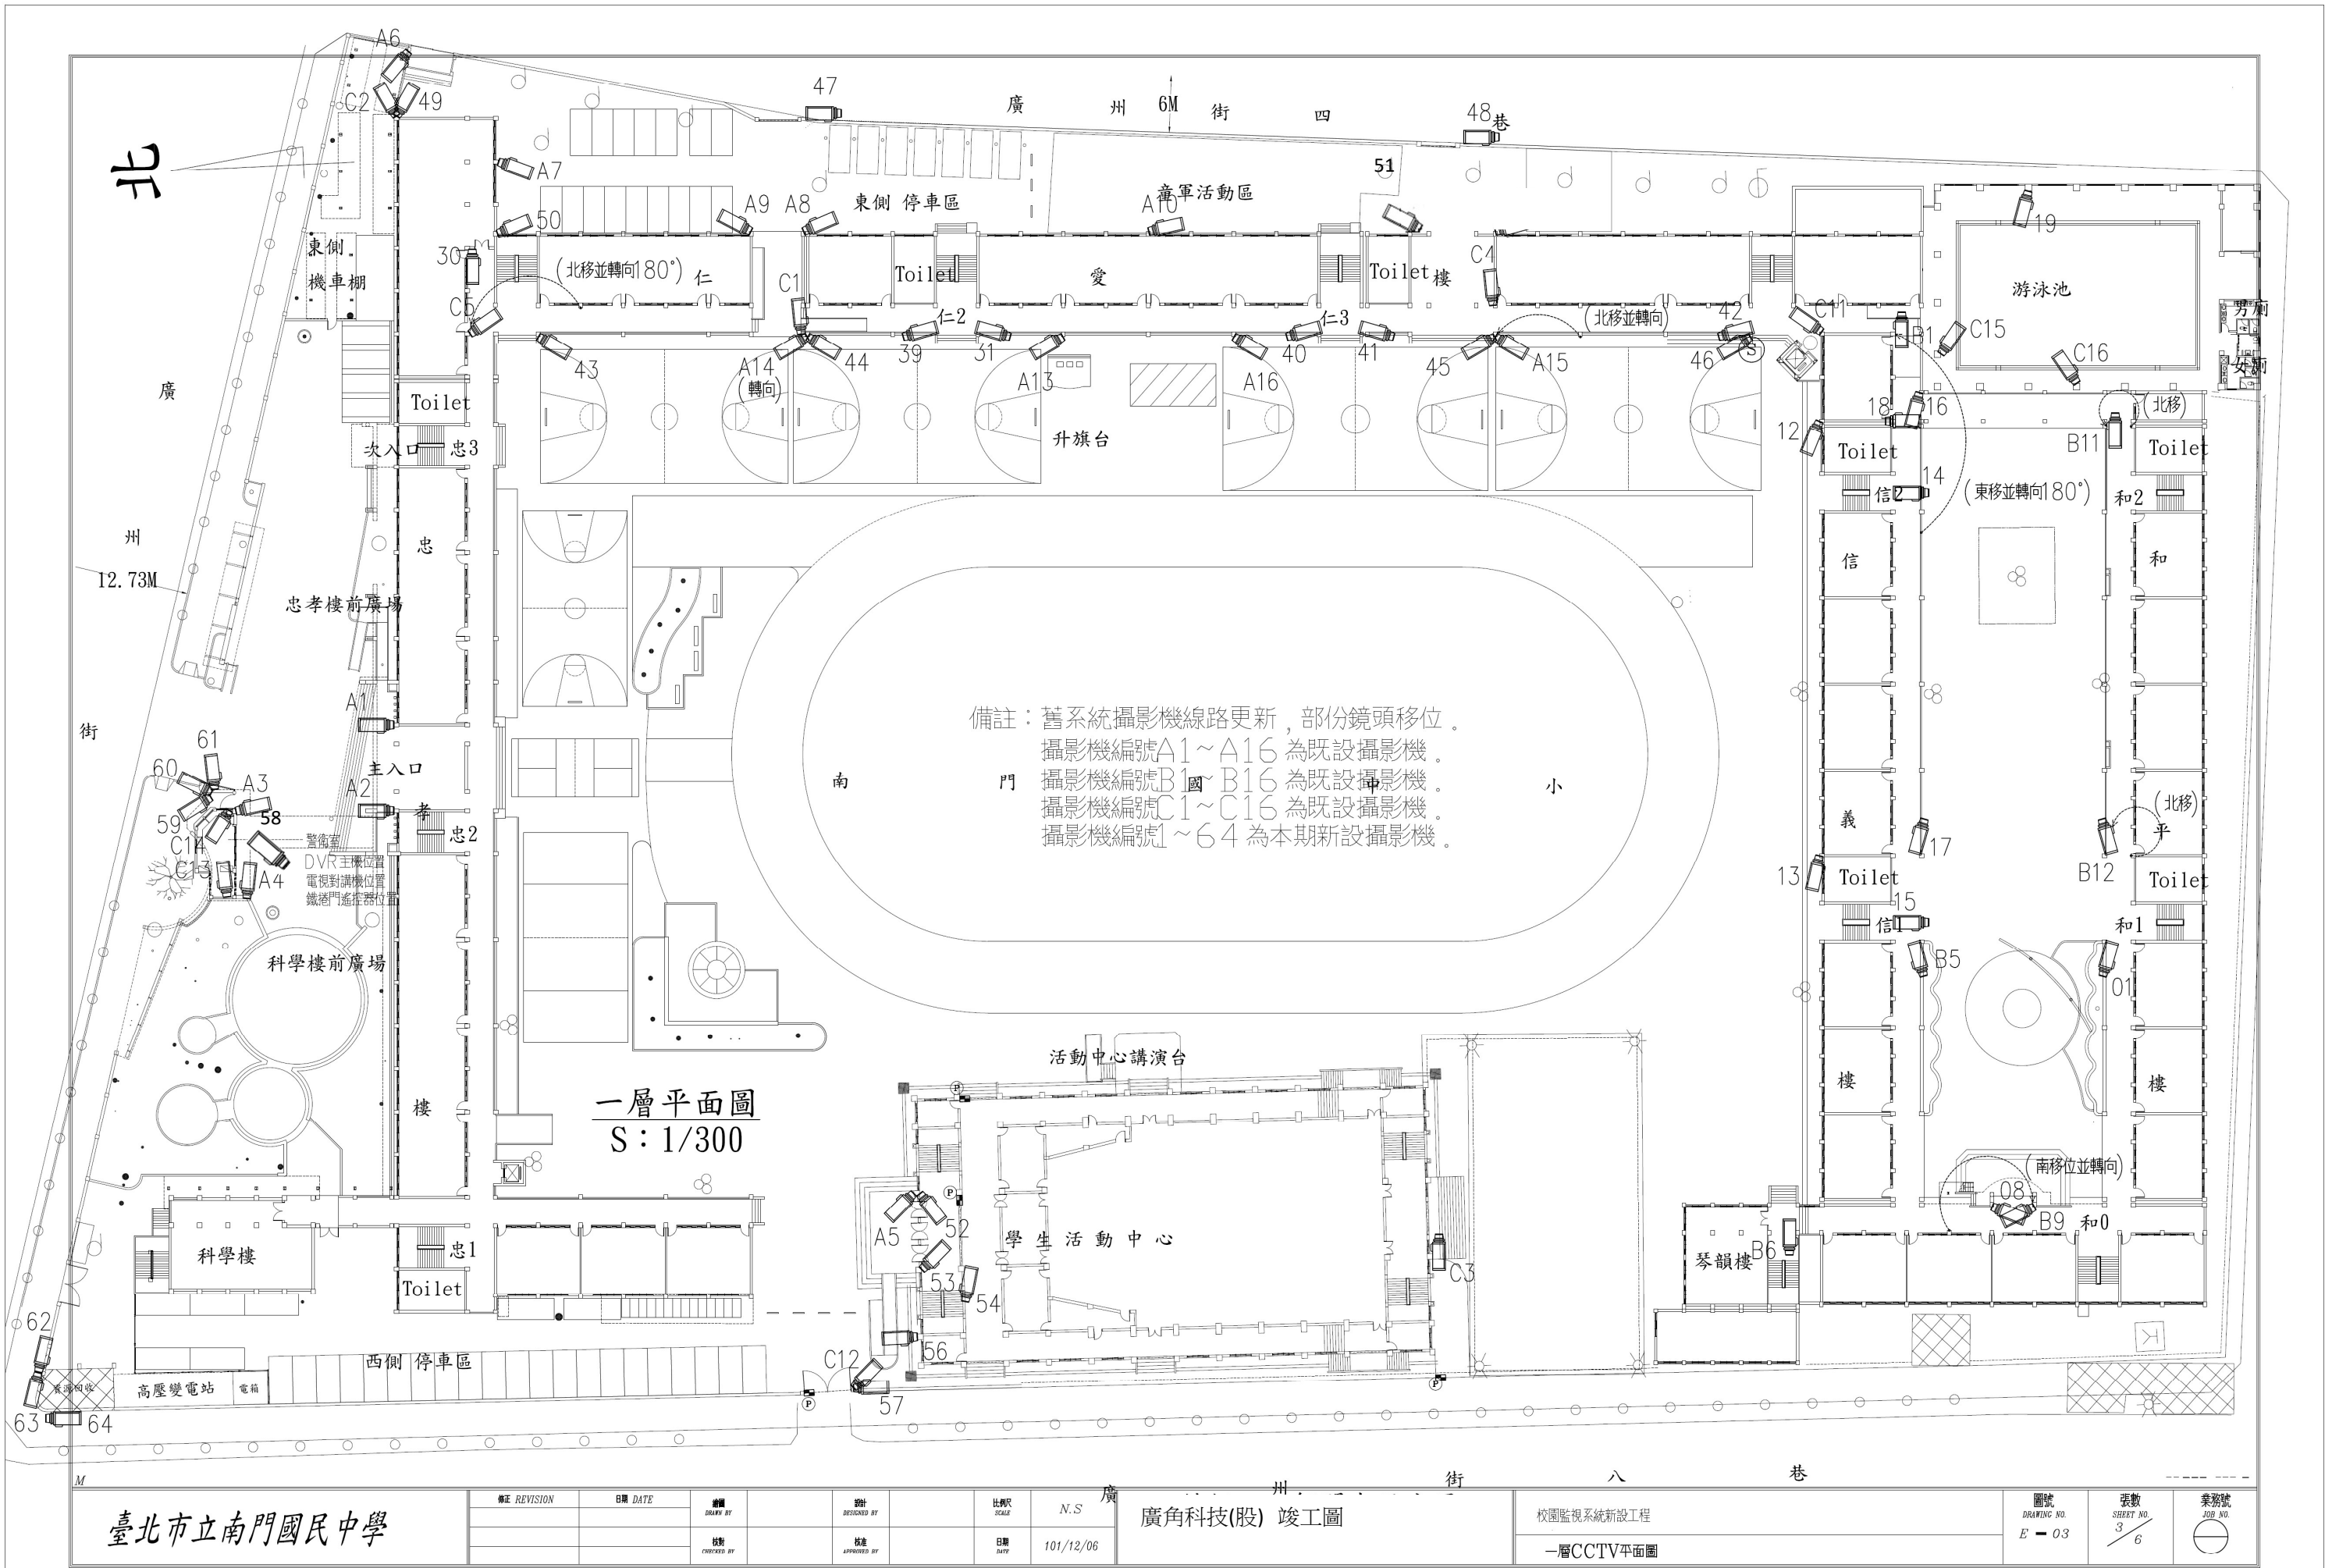

臺北市立南門國民中學

修正 REVISION

日期 DATE

繪圖 DRAWING BY

設計 DESIGNED BY

比例尺 SCALE

N.S

日期 DATE

101/12/06

廣角科技(股) 竣工圖

校園監視系統新設工程

一層CCTV平面圖

圖號 DRAWING NO.

E-03


張數 SHEET NO.

3/6

業務號 JOB NO.

○

建築師 ---

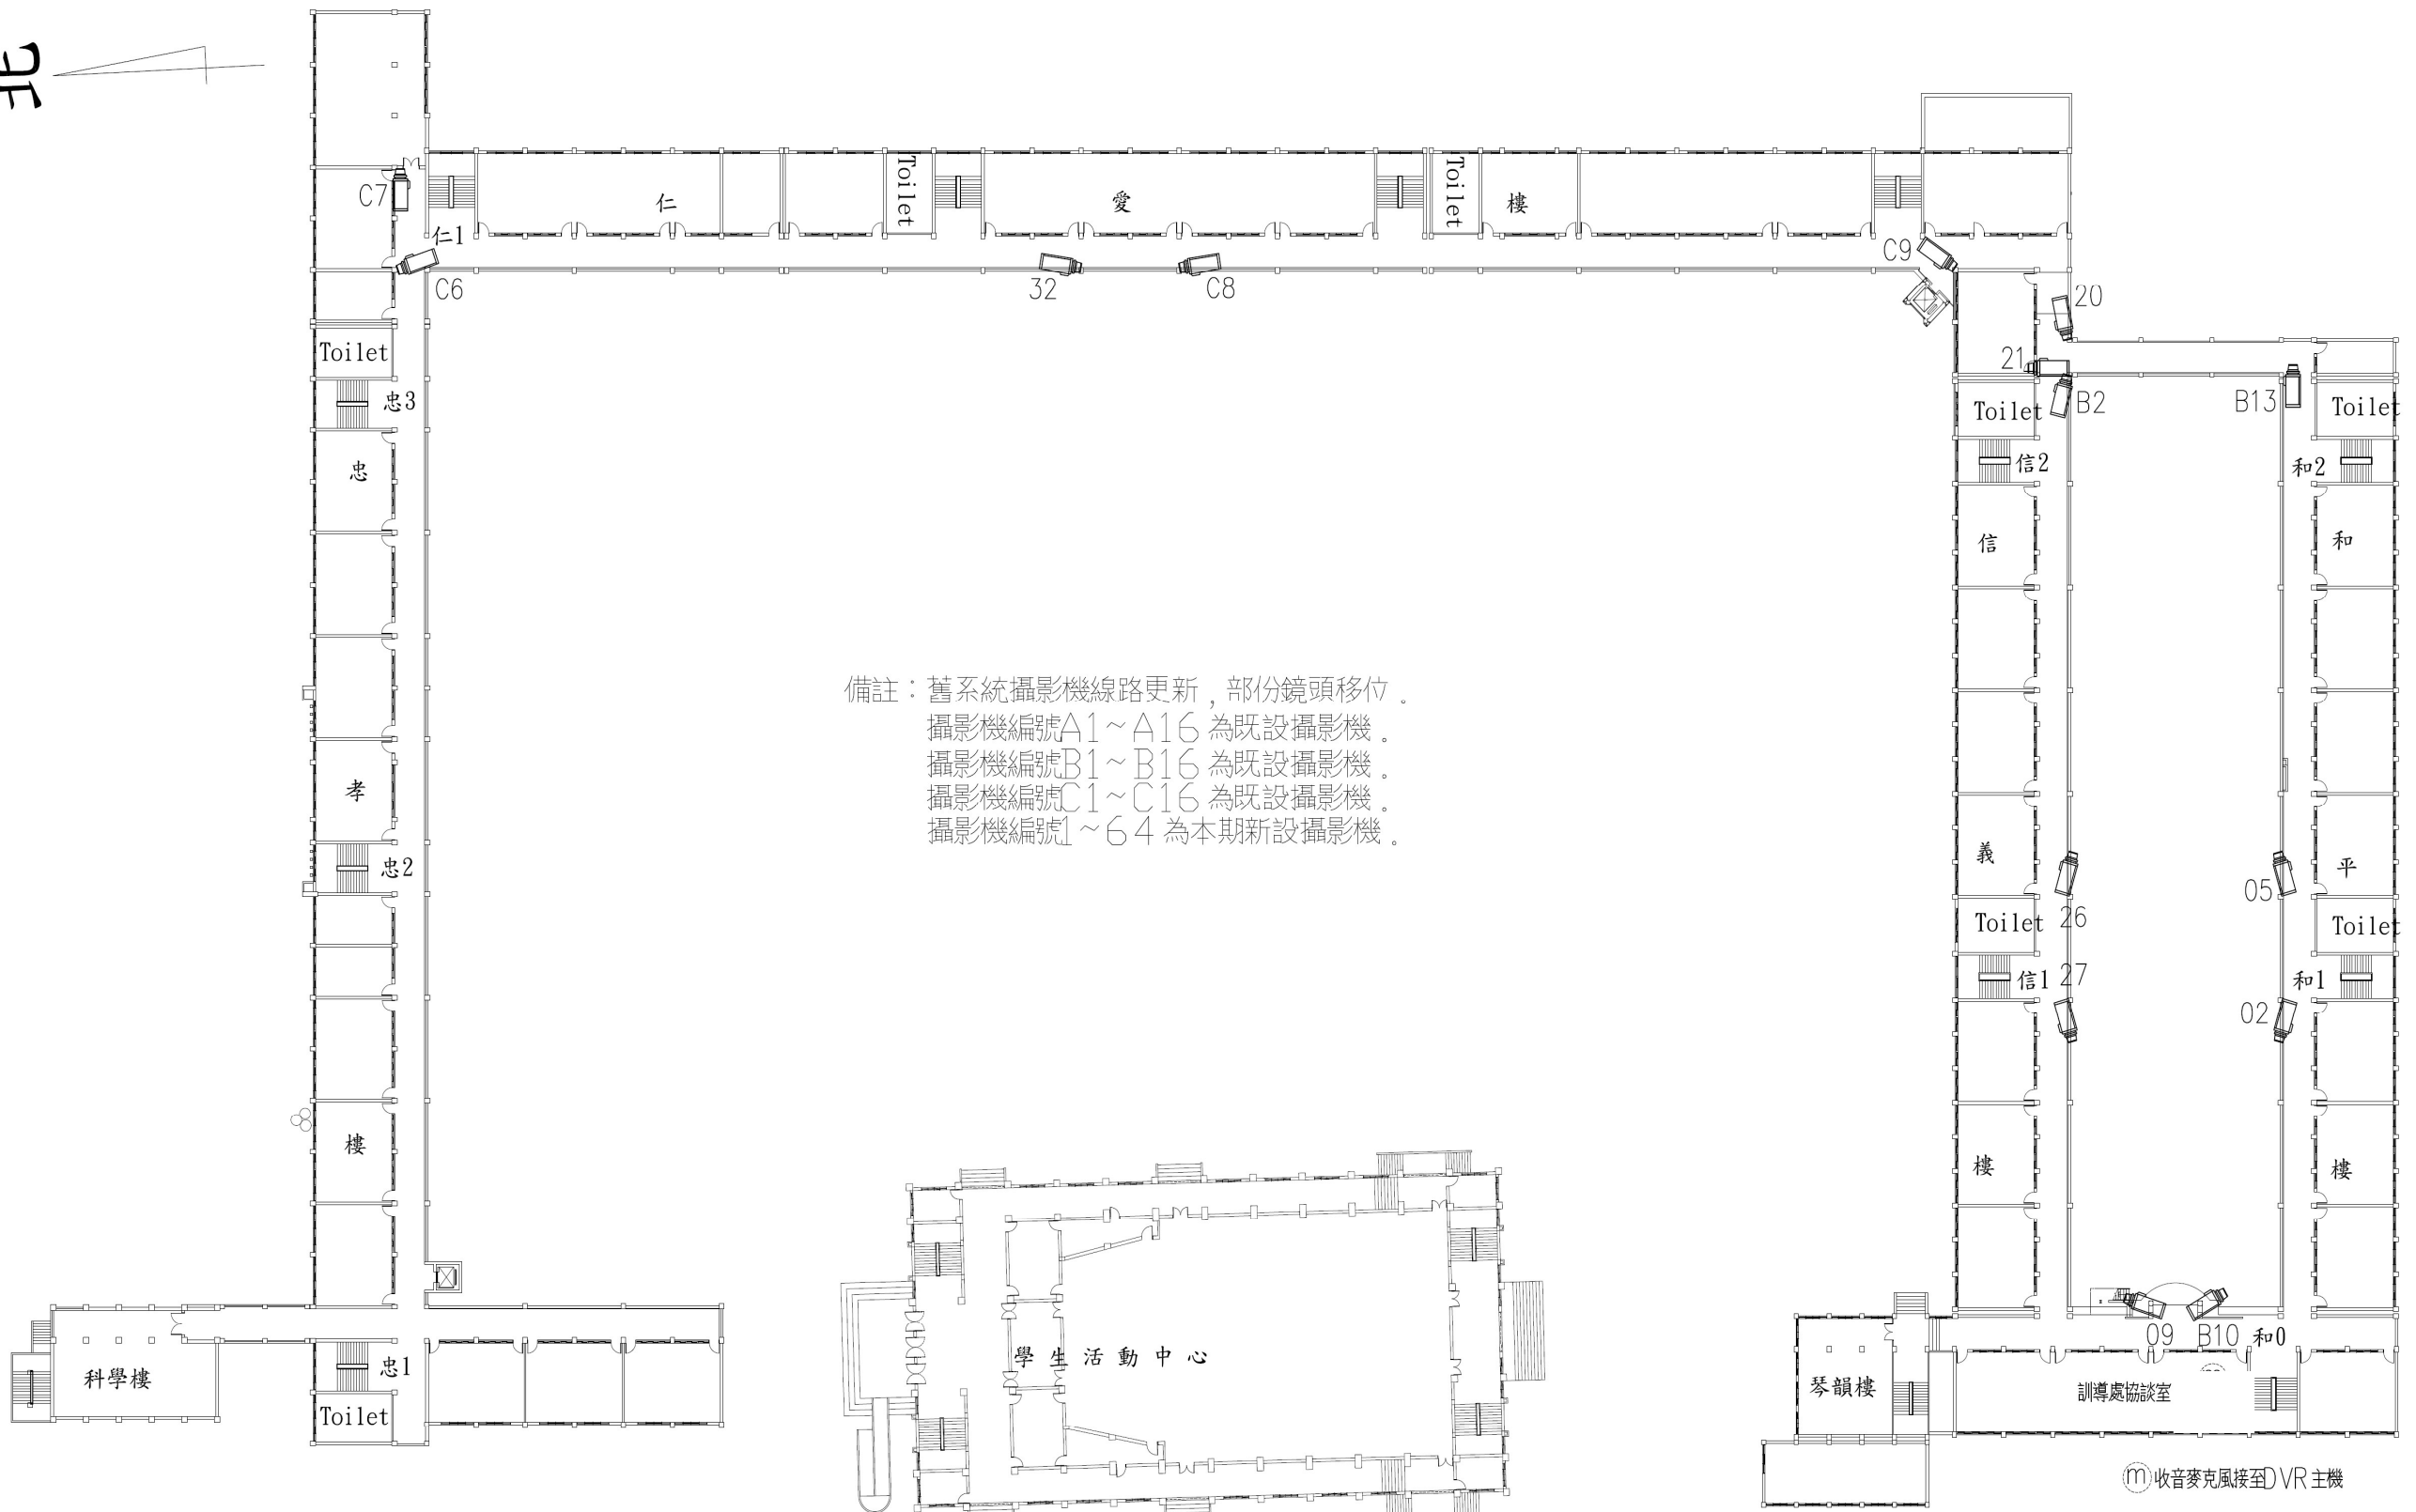

二層平面圖
S : 1/300

M

臺北市立南門國民中學

修正 REVISION	日期 DATE	繪圖 DRAWN BY	設計 DESIGNED BY	比例尺 SCALE	N.S
		校對 CHECKED BY	校核 APPROVED BY	日期 DATE	101/12/06

廣角科技(股) 竣工圖

校園監視系統新設工程

一層CCTV平面圖


圖號
DRAWING NO.
E - 04

張數
SHEET NO.
4 / 6

業務號
JOB NO.
○

建築師 — — —

北

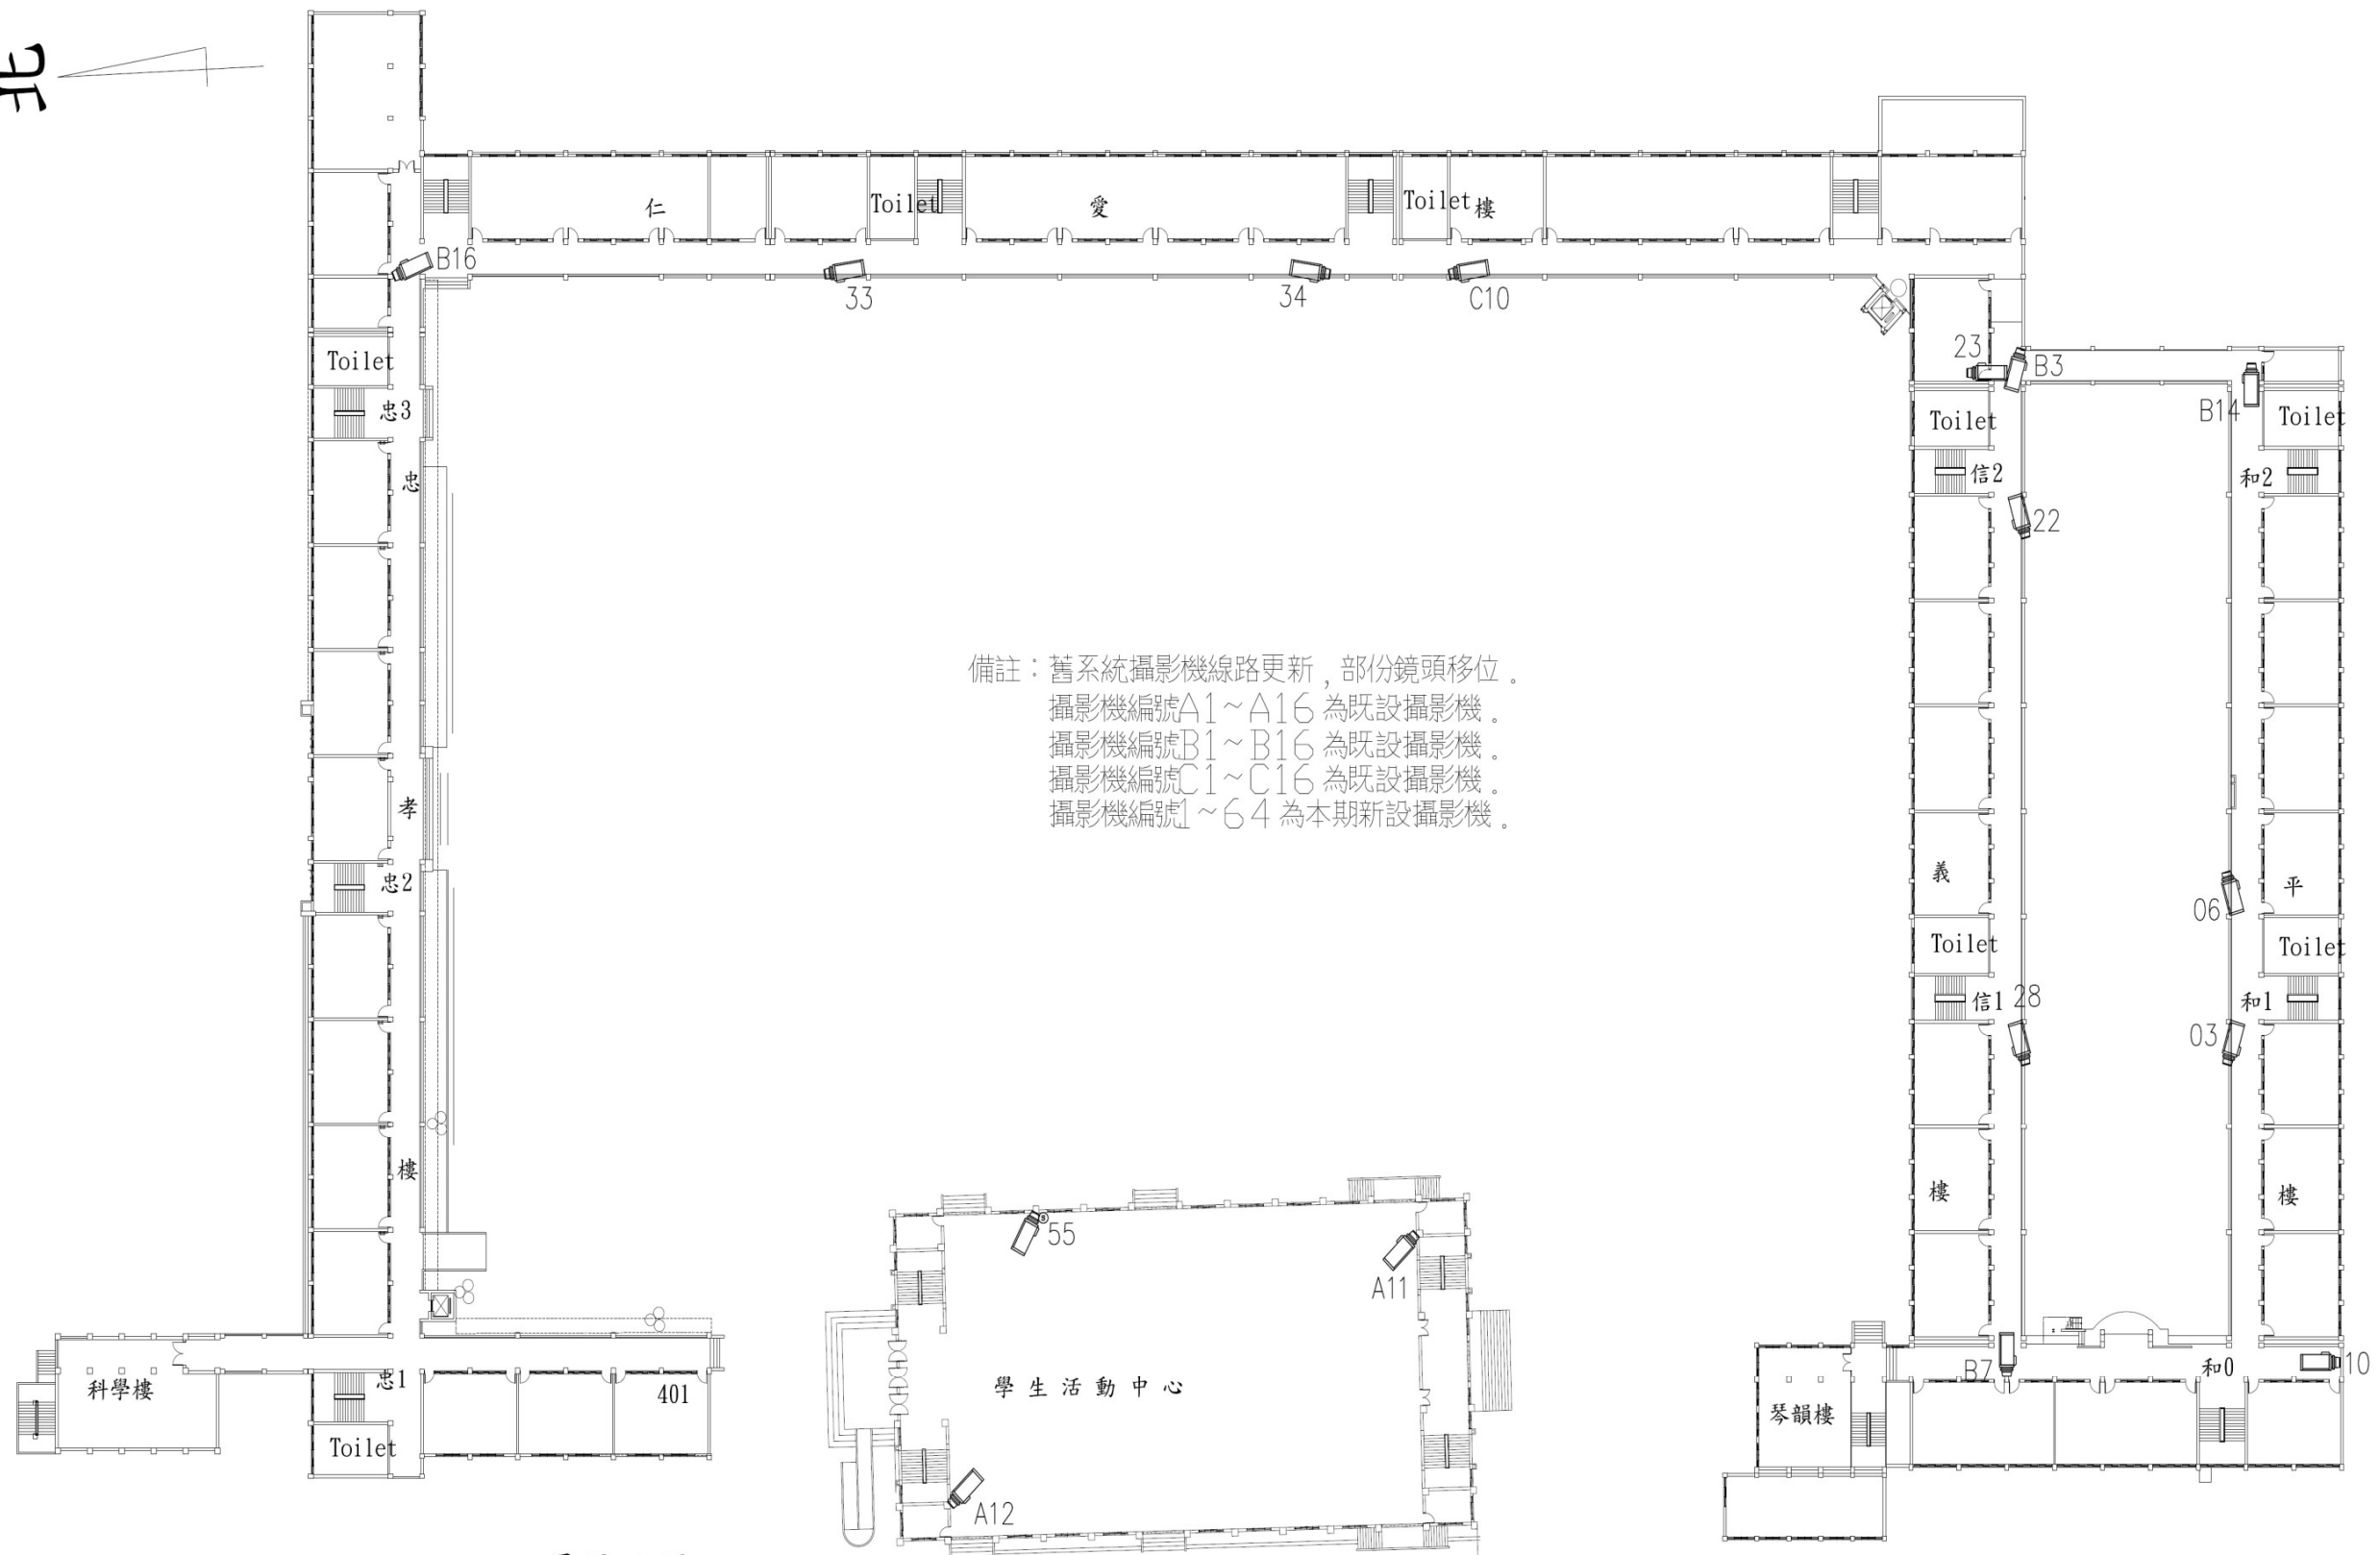


備註：舊系統攝影機線路更新，部份鏡頭移位。
攝影機編號A1~A16 為既設攝影機。
攝影機編號B1~B16 為既設攝影機。
攝影機編號C1~C16 為既設攝影機。
攝影機編號1~64 為本期新設攝影機。

三層平面圖
S: 1/300

臺北市立南門國民中學	修正 REVISION	日期 DATE	繪圖 DRAW BY	設計 DESIGNED BY	比例尺 SCALE	N.S	廣角科技(股) 竣工圖	校園監視系統新設工程	圖號 DRAWING NO. E-05	張數 SHEET NO. 5/6	業務號 JOB NO. ○
			校核 CHECKED BY	校核 APPROVED BY	日期 DATE	101/12/06					

建築師 ---

北

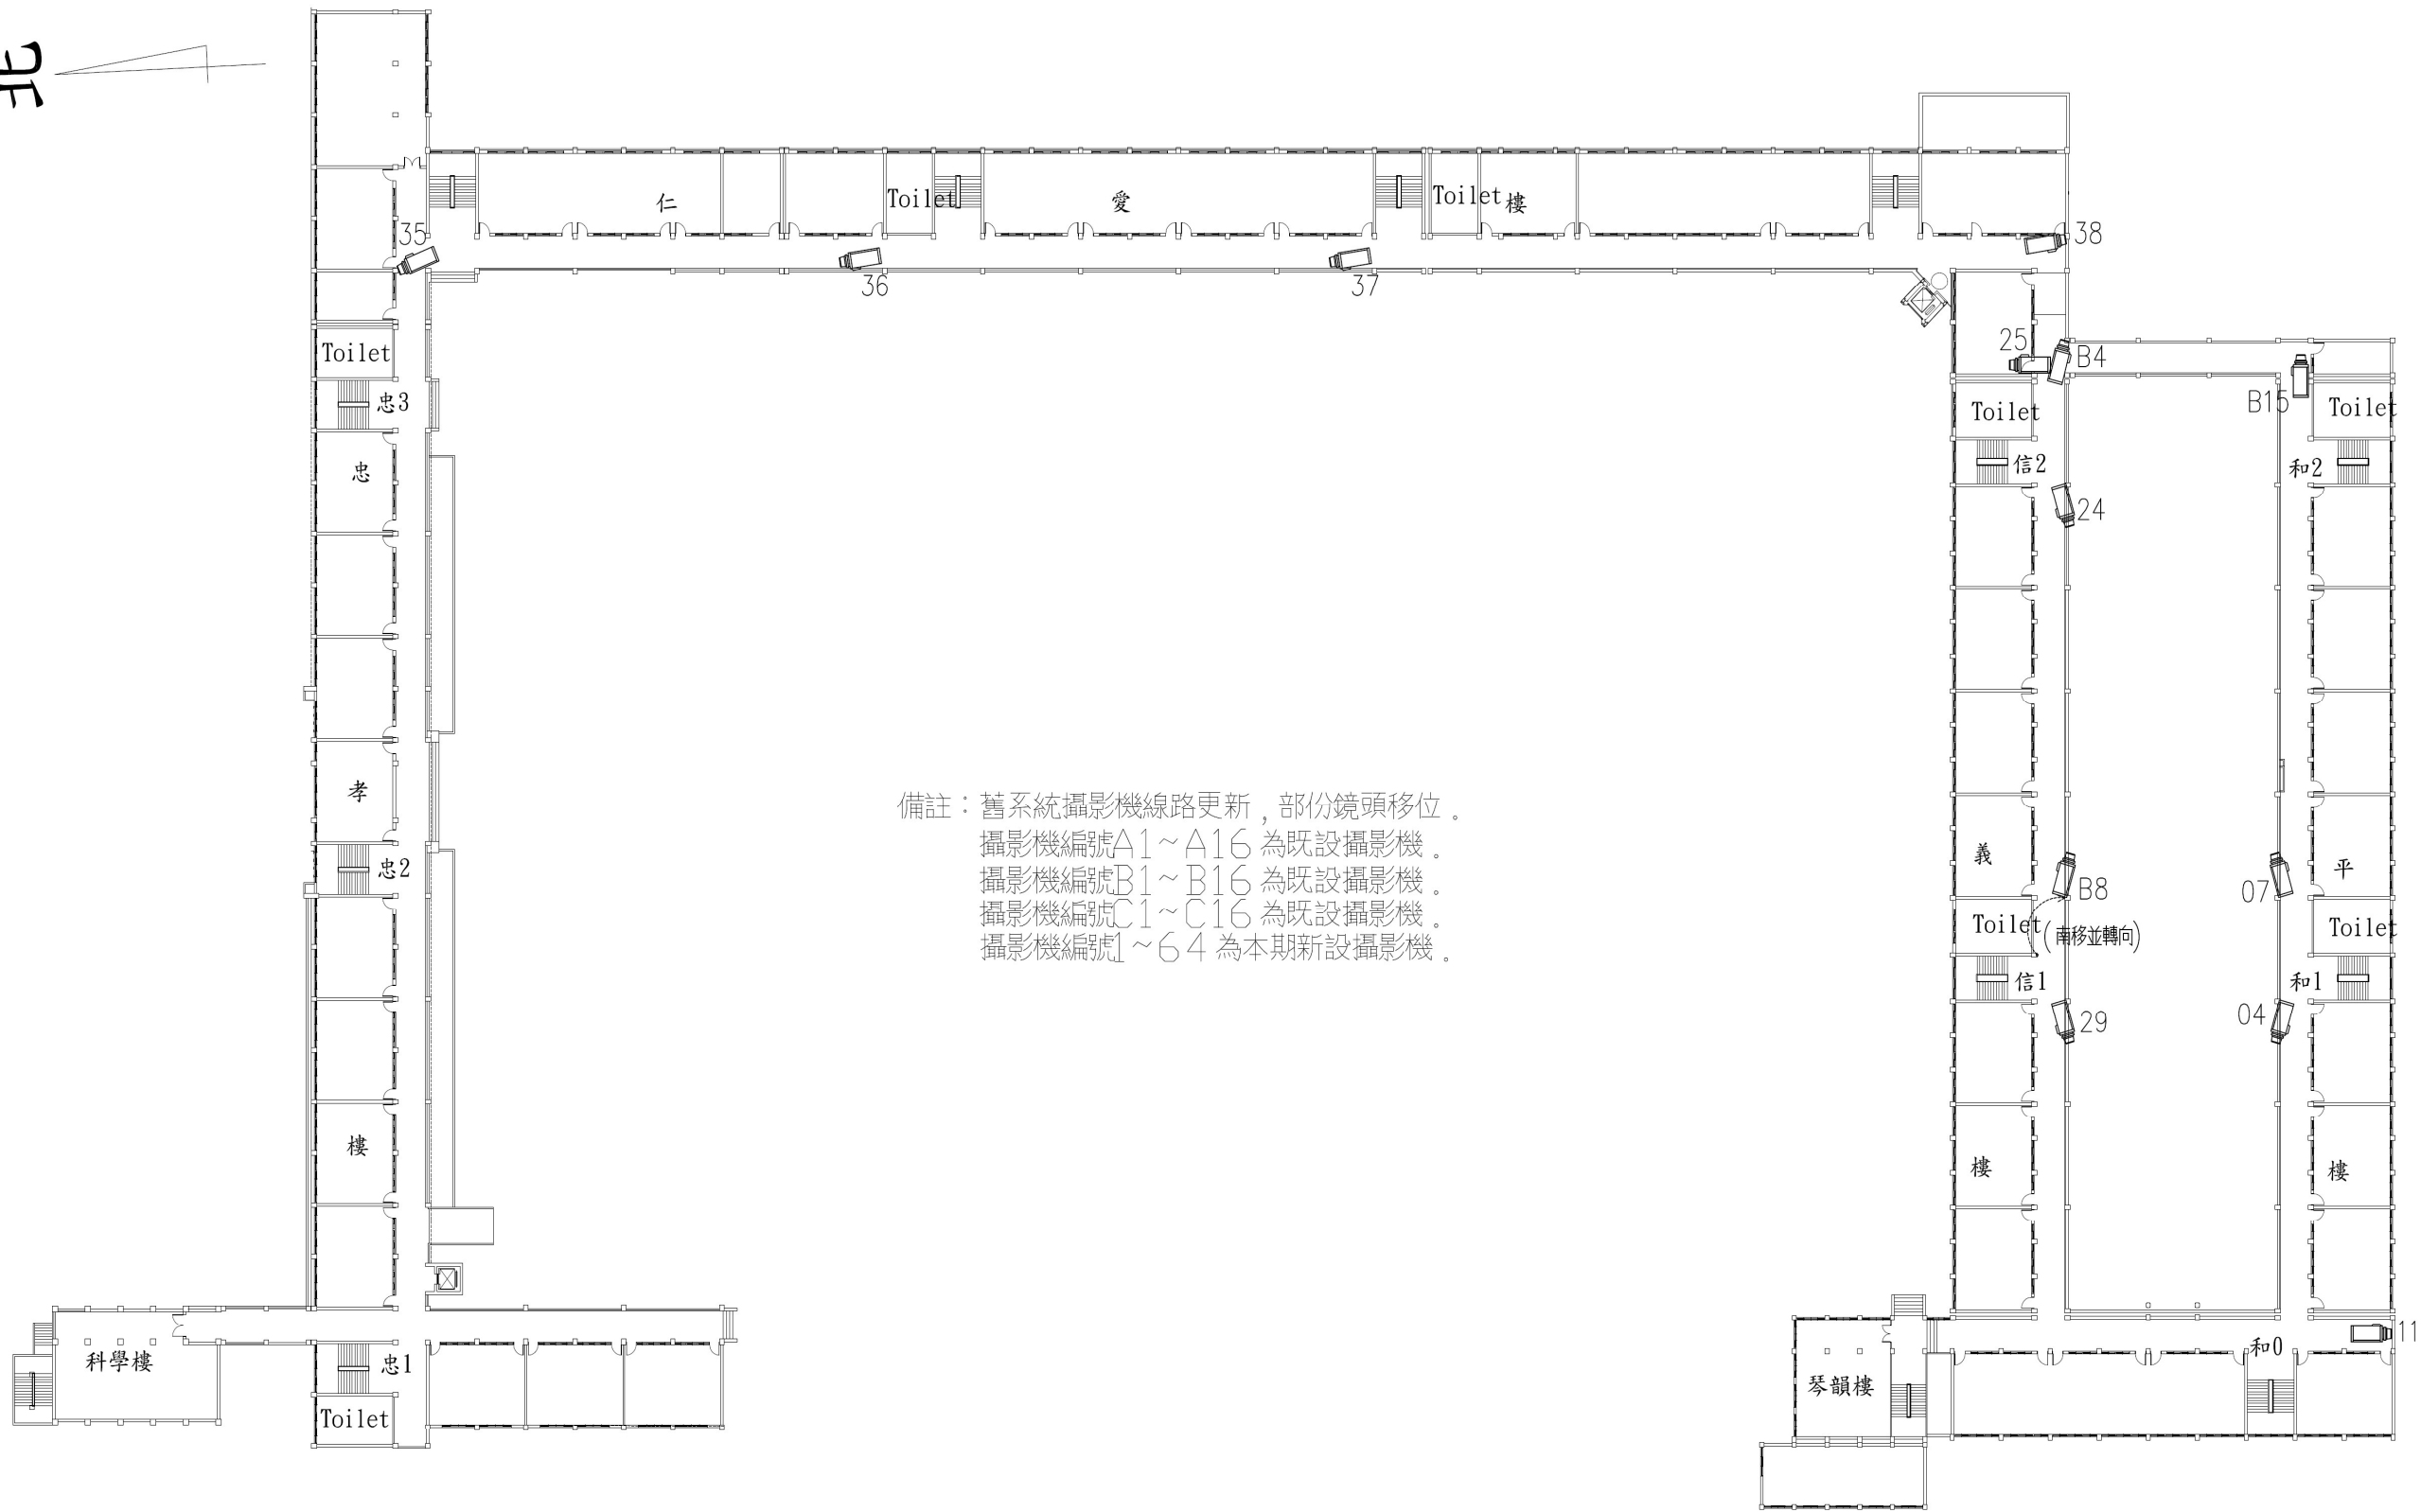

四層平面圖
S : 1/300

M

臺北市立南門國民中學

修正 REVISION

日期 DATE

繪圖

設計

比例尺

N.S

廣角科技(股) 竣工圖

校園監視系統新設工程

四一層CCTV平面圖

圖號

DRAWING NO.

E - 06

張數

SHEET NO.

6 / 6

業務號

JOB NO.

建築師 ---

室外區(含門禁)、活動中心區 102.03.25. For 螢幕畫面 48+64=112 畫面

DVA1	47 東側門 (外)	DVA2	C1 東側門 (內)	DVA3	48 合作社門 (外)	DVA4	C4 合作社門 (內)	DVA5	A8 東側停車場 往北	DVA6	A7 東側停車場 往南
DVA7	50 東側停車場 往東南	DVA8	49 垃圾場	DVA9	A9 童軍區草坪 北側	DVA10	A10 童軍區草坪 南側	DVA11	51 童軍活動區 (合作社區)	DVA12	44 第一球場 (北側)
DVA13	43 第一球場 (南側)	DVA14	A14 第二球場 (北側)	DVA15	A13 第二球場 (南側)	DVA16	A16 第三球場 (北側)	DVA17	A15 第三球場 (南側)	DVA18	46 第四球場 (北側)
DVA19	45 第四球場 (南側)	DVA20	12 信義樓(外) 左側 花架區	DVA21	13 信義樓(外) 右側 資源回收區	DVA22	A5 西側門 (正面)	DVA23	56 西側門 (側面)	DVA24	C12 活動中心 (邊巷)
DVA25	52 音樂廳 1F 綠捲門 右側 乒乓球室	DVA26	53 音樂廳 1F 綠捲門 左側	DVA27	54 活動中心 東側捲門 (白鐵捲門)	DVA28	55 體育館 出入門	DVA29	A11 體育館 向外	DVA30	A12 體育館 向內
DVA31	57 活動中心前 室外活動區	DVA32	C3 B1 停車場								

PS：紅色代表廣角科技鏡頭

綠色代表原系統鏡頭

藍色代表位置說明

仁愛樓(全)、信義樓(左側) 102.03.25.

DVB1	30 美術教室 忠孝樓 VS 仁愛樓通道	DVB2	C5 仁 1 梯 出入口	DVB3	39 仁 1F 男女廁	DVB4	31 仁 2 梯 出入口	DVB5	40 合作社	DVB6	41 仁 3 梯 出入口
DVB7	42 仁 4 梯 出入口	DVB8	C11 電控室	DVB9	C7 總務處	DVB10	C6 人會室	DVB11	32 校史室 會議室	DVB12	C8 輔導室
DVB13	C9 國文領域	DVB14	B16 綜合藝文 教師室	DVB15	33 仁 3F 712~715	DVB16	34 仁 3F 圖書室	DVB17	C10 仁 3F 715~712	DVB18	35 檔案室 音樂教室 1.2.3.
DVB19	36 仁 4F 701~704	DVB20	37 仁 4F 705~708	DVB21	38 仁 4F 807、 708~705	DVB22	C15 游泳池 向後	DVB23	C16 游泳池 向前	DVB24	19 游泳池 出入捲門
DVB25	18 信、和 1F 連通走廊	DVB26	16 信義東側 通道捲門 (體育組邊)	DVB27	21 信、和 2F 連通走廊	DVB28	B2 電腦中心 (機房) 教務處	DVB29	23 信、和 3F 連通走廊	DVB30	22 電腦教室 2 學困資源教室
DVB31	25 信、和 4F 連通走廊	DVB32	24 行動學習教 室、807								

PS：紅色代表廣角科技鏡頭

綠色代表原系統鏡頭

藍色代表位置說明

信義樓、和平樓、達德樓 102.03.25.

DVC1	B1 體育組	DVC2	14 信義左 出入口	DVC3	17 自然教室 2~3	DVC4	15 信義右 出入口	DVC5	B5 設備組	DVC6	20 資訊組 社會領域
DVC7	27 815 社會領域	DVC8	26 英文領域	DVC9	B3 數學領域	DVC10	28 信 3F 自然領域	DVC11	B7 音樂組	DVC12	B4 信 4F 809~812
DVC13	29(信 4F) 812~809	DVC14	B8 信 4F 琴房	DVC15	B11 和 1F 數位學習室	DVC16	01 和 1F 綜合教室 3~2~1	DVC17	B12 和 1F 體育班	DVC18	08 達 1F 體適能室
DVC19	B9 達 1F 視聽教室	DVC20	B13 和 2F 901~904	DVC21	02 和 2F 904~901	DVC22	05 和 2F 905~908	DVC23	09 達 2F 活動教室	DVC24	B10 達 2F 訓導處
DVC25	B14 和 3F 909~912	DVC26	03 和 3F 912~909	DVC27	06 和 3F 913~915	DVC28	10 達 3F 健體教室	DVC29	B15 和 4F 801~804	DVC30	04 和 4F 804~801
DVC31	07 和 4F 805~807	CDV32	11 達 4F 團輔教室 2								

PS：紅色代表廣角科技鏡頭

綠色代表原系統鏡頭

藍色代表位置說明

大門區(含人行道、斑馬線) 102.03.25.

DVD1	A1 大門	DVD2	A2 小門	DVD3	A3 穿堂	DVD4	A4 大門區東側
DVD5	58 便當置物區	DVD6	A6 機車棚 停車區	DVD7	C2 機車棚 出入門	DVD8	59 右側 人行道
DVD9	60 大門 斑馬線區	DVD10	61 左側 人行道	DVD11	62 八巷口 北側門	DVD12	63 八巷口 斑馬線區
DVD13	64 八巷口 腳踏車停放區	DVD14	B6 琴韻 1F 出入口	DVD15	C13 警衛室 向前	DVD16	C14 警衛室 向後

PS：紅色代表廣角科技鏡頭

綠色代表原系統鏡頭

藍色代表位置說明

監視器擷取畫面



